
Lägenhetsyta BV.

1.	99.20
2.	10.80
3.	15.96
4.	11.22
5.	54.60
6.	57.63
7.	13.68
8.	2.64
9.	19.20
10.	~~7.22~~
Σ	~~294.15 m²~~

Byggnadsyta = Vaningsyta

8.9 × 13.3 × 2	= 236.74
13.3 × 8.70	= 115.71
2.20 × 3.80	= 8.58
Σ	361.03 m²

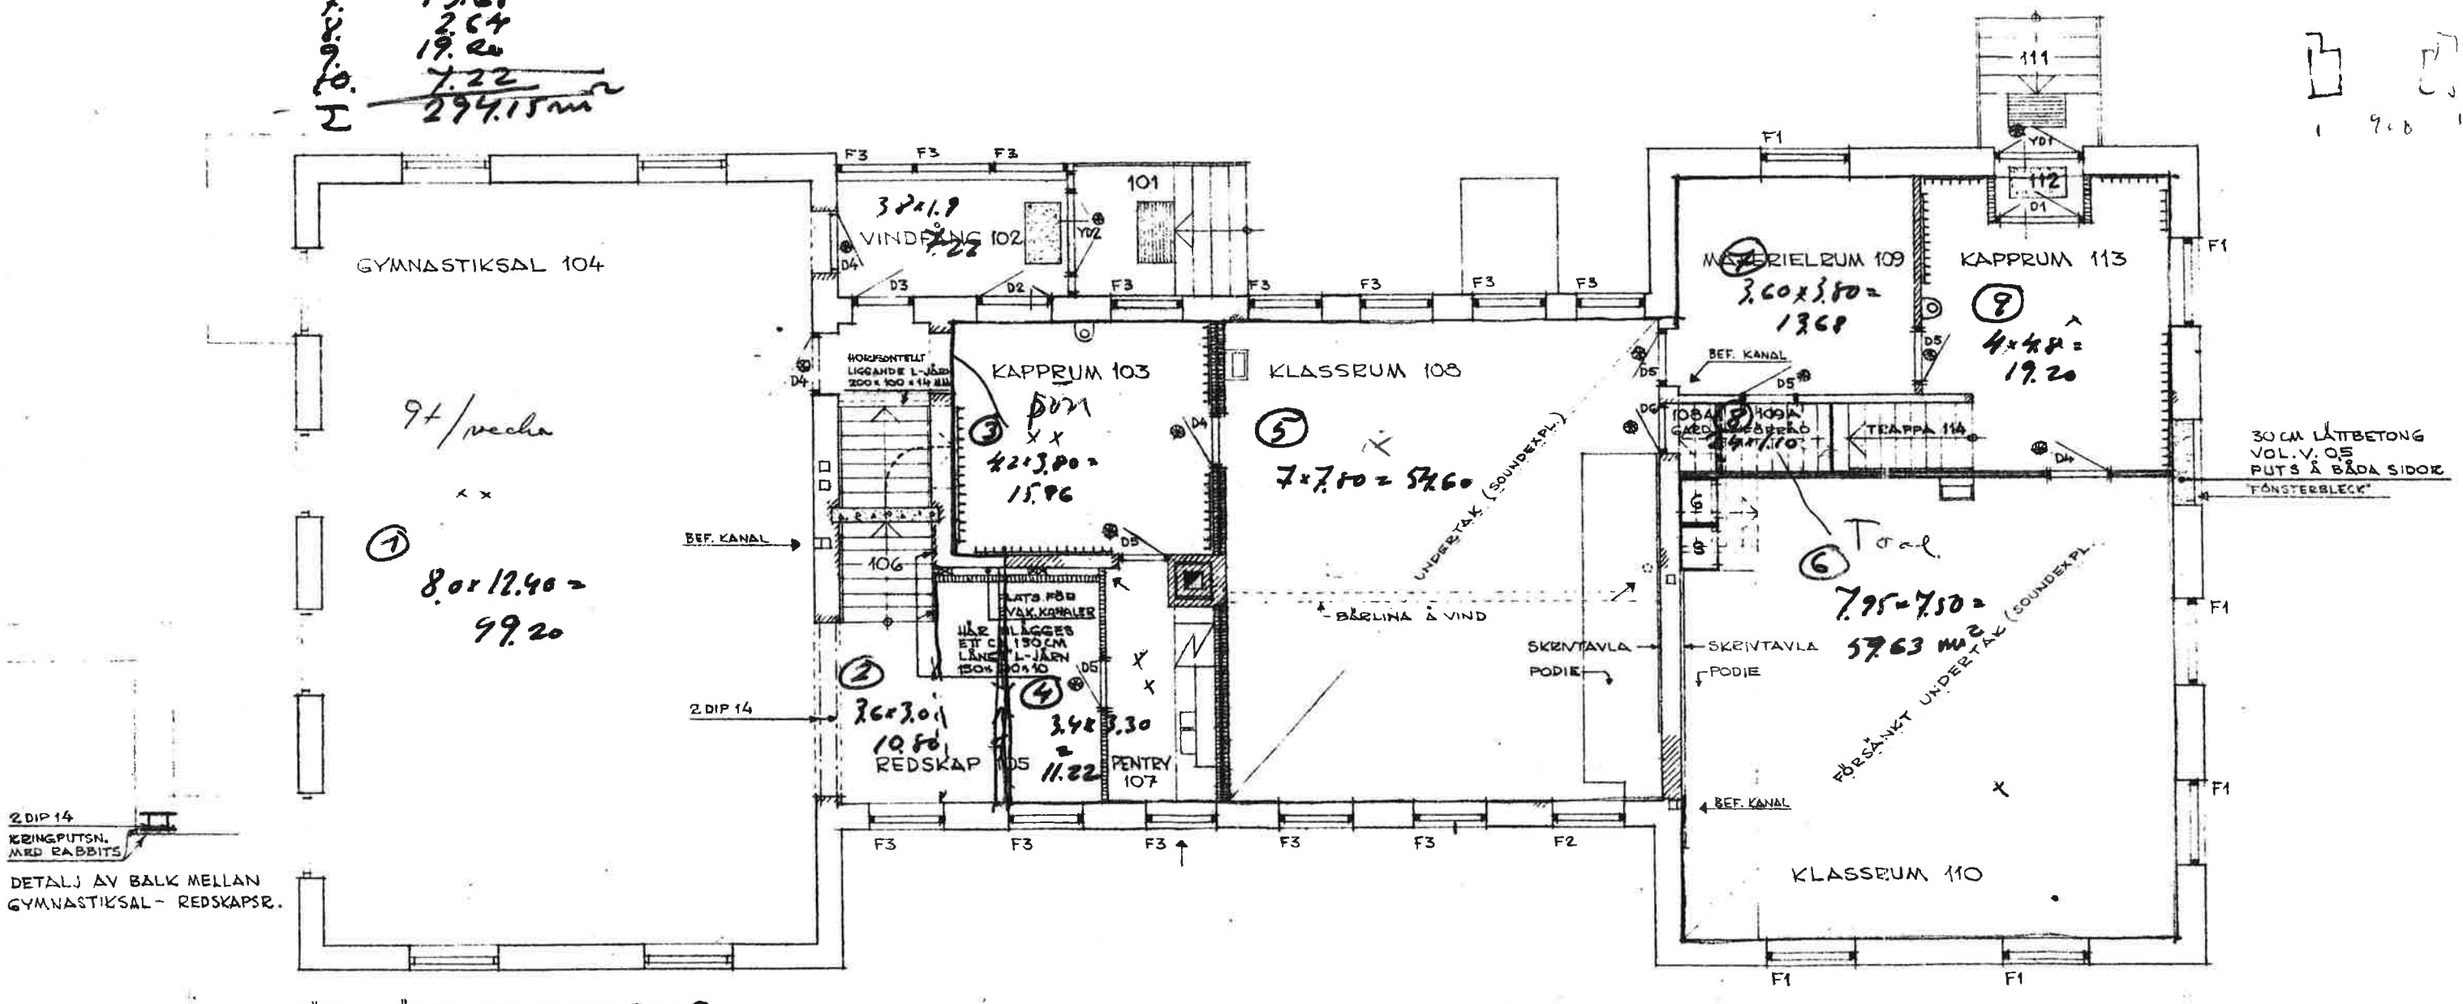

DÖRRAR MÄRKTA MED KRYSSAD RING ⊗ FÖRSES MED CYLINDERLÅS OCH INGÅR I HUVUDNYCKELLÅSNINGSSYSTEM.

1404
702
135
2281

BOTTENPLAN

DÄR EJ ANNAT ANGIVES INLÄGGES 3 ⌀ 10 ÖVER NYUPPTAGNA DÖRR- OCH FÖNSTERÖPPNINGAR SAMT KRINGGJUTES MED BETONG. ALTERNATIVT FÅR MINDRE JÄRNBALKAR (RÄLS) ANVÄNDAS ENL. ANVISNING.

FOLKSKOLA I TÅSTARP.
ÄNDRINGSFÖRSLAG.

ÄNGELHOLM D. 23/3 1962

SKALA 1:100
RITAD LARSSON
RITN. 6015
BLAD 7